


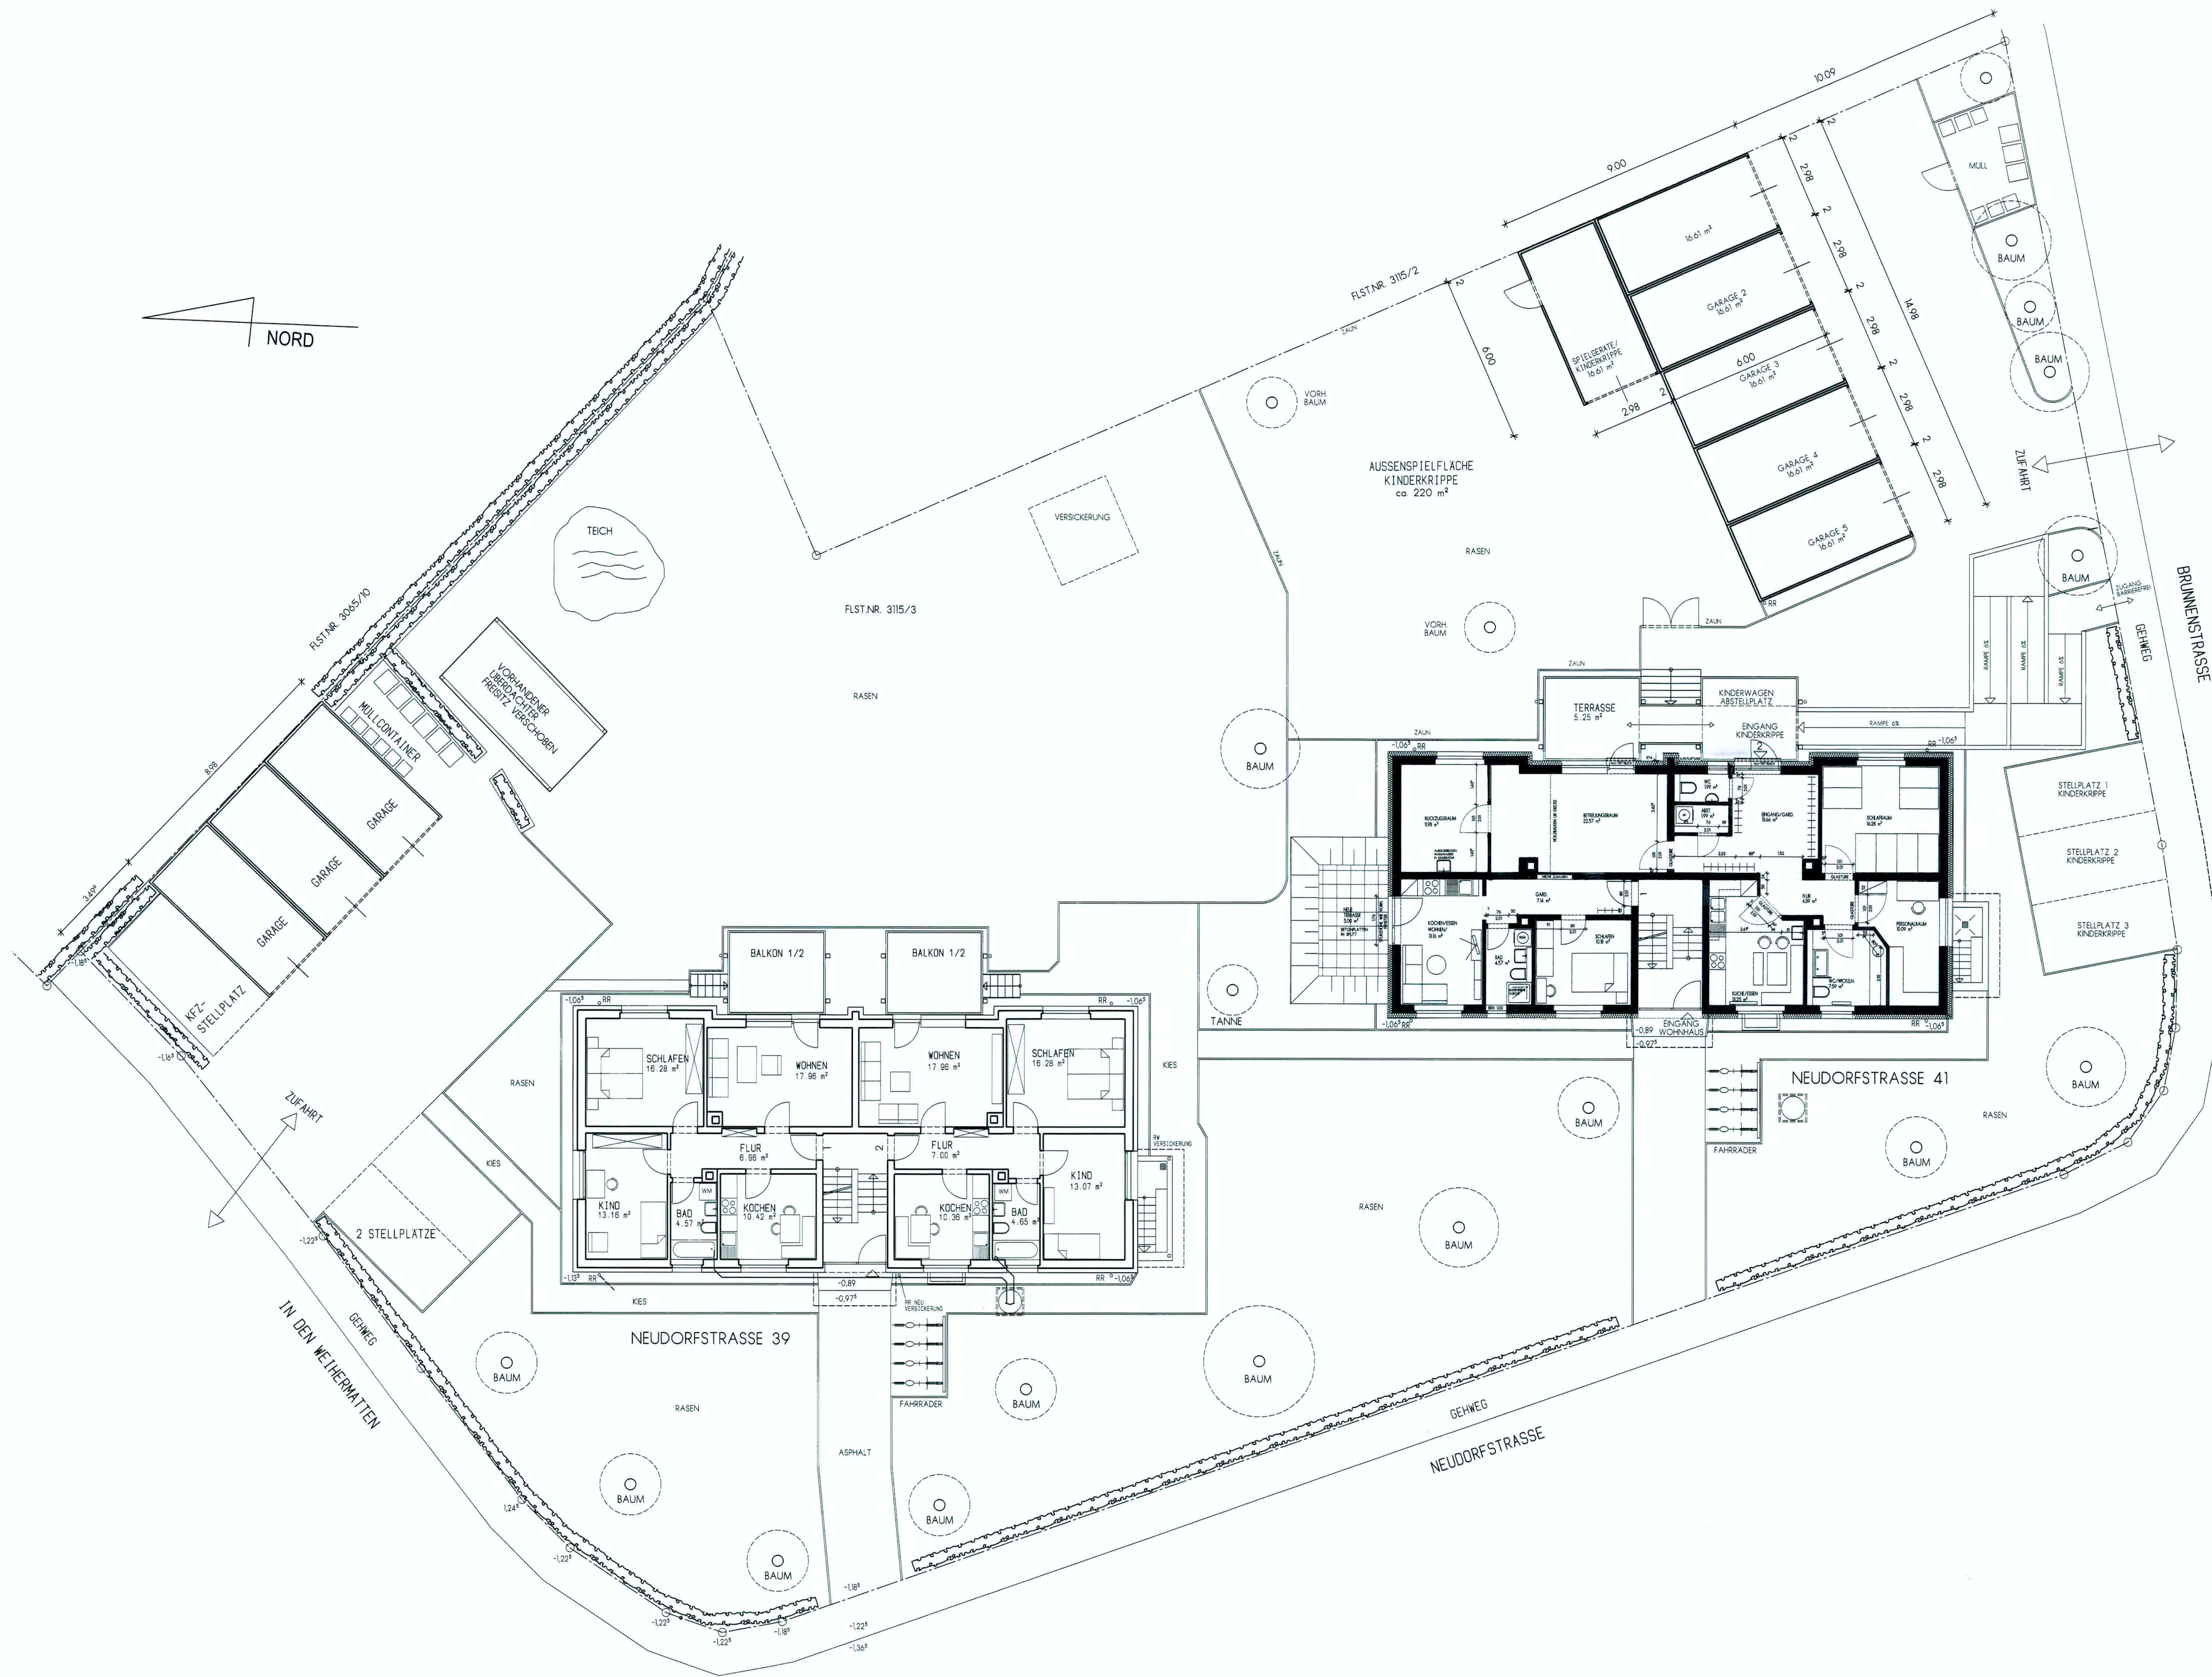

BESTANDSPLAN
ERDGESCHOSS - ÜBERSICHT 1:100

BAUHERR: GEMEINDE TENINGEN
RIEGELER STRASSE 12
79331 TENINGEN

BAUVORHABEN: MACHBARKEITSSTUDIE
ZUR ERWEITERUNG DER
KINDERKRIPPE NEUDORFSTRASSE 41
UM EINE KINDERGRUPPE

BAUORT: NEUDORFSTRASSE 41, FLST.: 3115/3
79331 TENINGEN

MST.: -1:100 PROJEKT-NR.: 11 2018

TENINGEN, 15.10.2018

GEZ.	CN					Plan-Nr.
DATUM	15.10.2018					

ARCHITEKT:

